Inwentaryzacja istniejącego systemu SAP– Dokumentacja powykonawcza systemu Sygnalizacji Pożaru w istniejącym budynku DPS w Choroszczy autorstwa SPEC –POŻ Mańkowscy sp. j. opracowaną przez Marcin Machowiak Listopad 2018r

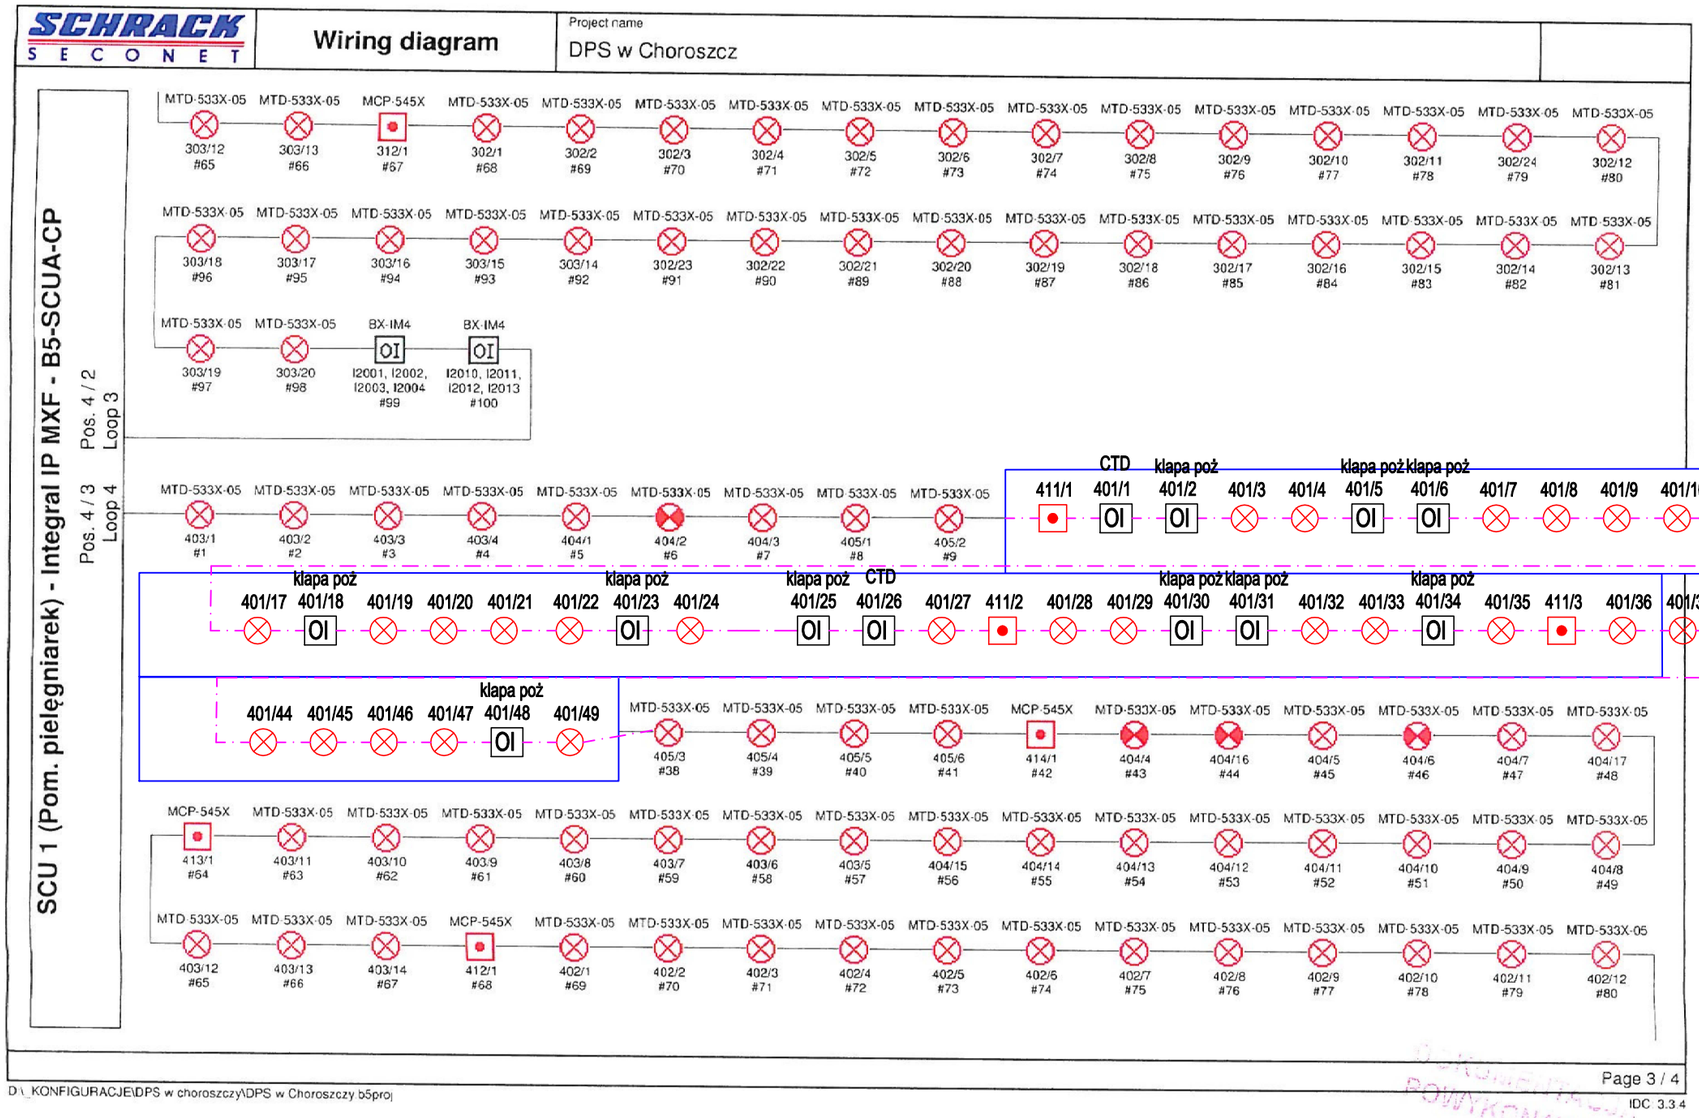

LEGENDA

Elementy istniejące

- ——— – istn. przewód YNTKSYekw 1x2x0,8mm2
- ▣ – ROP MCP 545X prod. Schrack
- ⊗ – pętlowa adresowalna czujka optyczna MTD–533X 05 wielokryteryjna
- ◍ – pętlowa czujka optyczno–termiczna MTD–533X 05 wielokryteryjna
- OI – pętlowa adresowalny moduł wejść–wyjśc zgodnie z opisem nad symbolem
- RGW – pętlowy adresowalny moduł do podłączenia czujek radiowych

Elementy projektowane

- ⊗ – Pętlowa czujka optyczna
- OI – Pętowy moduł– 3wej/1wyj nadzorowane
- ✕ – demontaż elementów
- - - - – przewód YNTKSYekw 1x2x0,8mm2 przewidziany do prowadzenia pętli dozorowej

SCHEMAT LOKALIZACJI

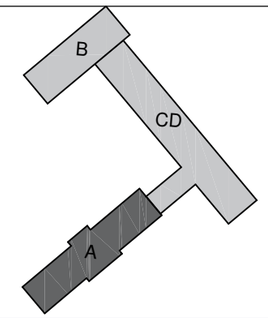

Jednostka projektowania	ARCHIME Sp. zo.o. ul. Mickiewicza 37/2 15-213 Białystok biuro@archime.pl	Archime JESTEŚMY DO TWOJEJ INWESTYCJI
Nazwa	Przebudowa i remont budynku DPS Choroszcz - blok A - etap II	
Adres	ul. Aleja Niepodległości 4, 16-070 Choroszcz	
Rodzaj opracowania	PROJEKT TECHNICZNY	BIAŁYSTOK 25.10.2021
Nr rys.: SAP-7	Przedmiot rysunku: Schemat blokowy Instalacja SAP	Skala: 1:100
AUTORZY OPRACOWANIA:		
specjalność	funkcja, imię i nazwisko, nr uprawnienia	podpis
Instalacje elektryczne	Projektant: mgr inż. Marek Prokopiuk PDL/0068/PBE/18	
	Sprawdzający: mgr inż. Emilian Łukasz Boltryk PDL/0053/POOE/08	

PROJEKT chroniony prawem autorskim - zgodnie z Ustawą o Prawie Autorskim i prawach pokrewnych Dz.U.24,poz.83 z dn.4.02.1994r. Powielanie całości lub fragmentów bez zgody autora projektu - ZABRONIONE.